
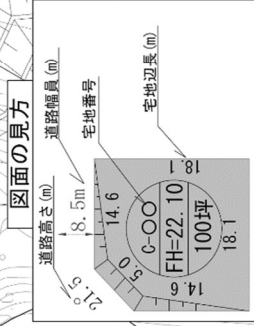


(R2.6.16 現在)

志津川中央団地 宅地完成図 (計135宅地)

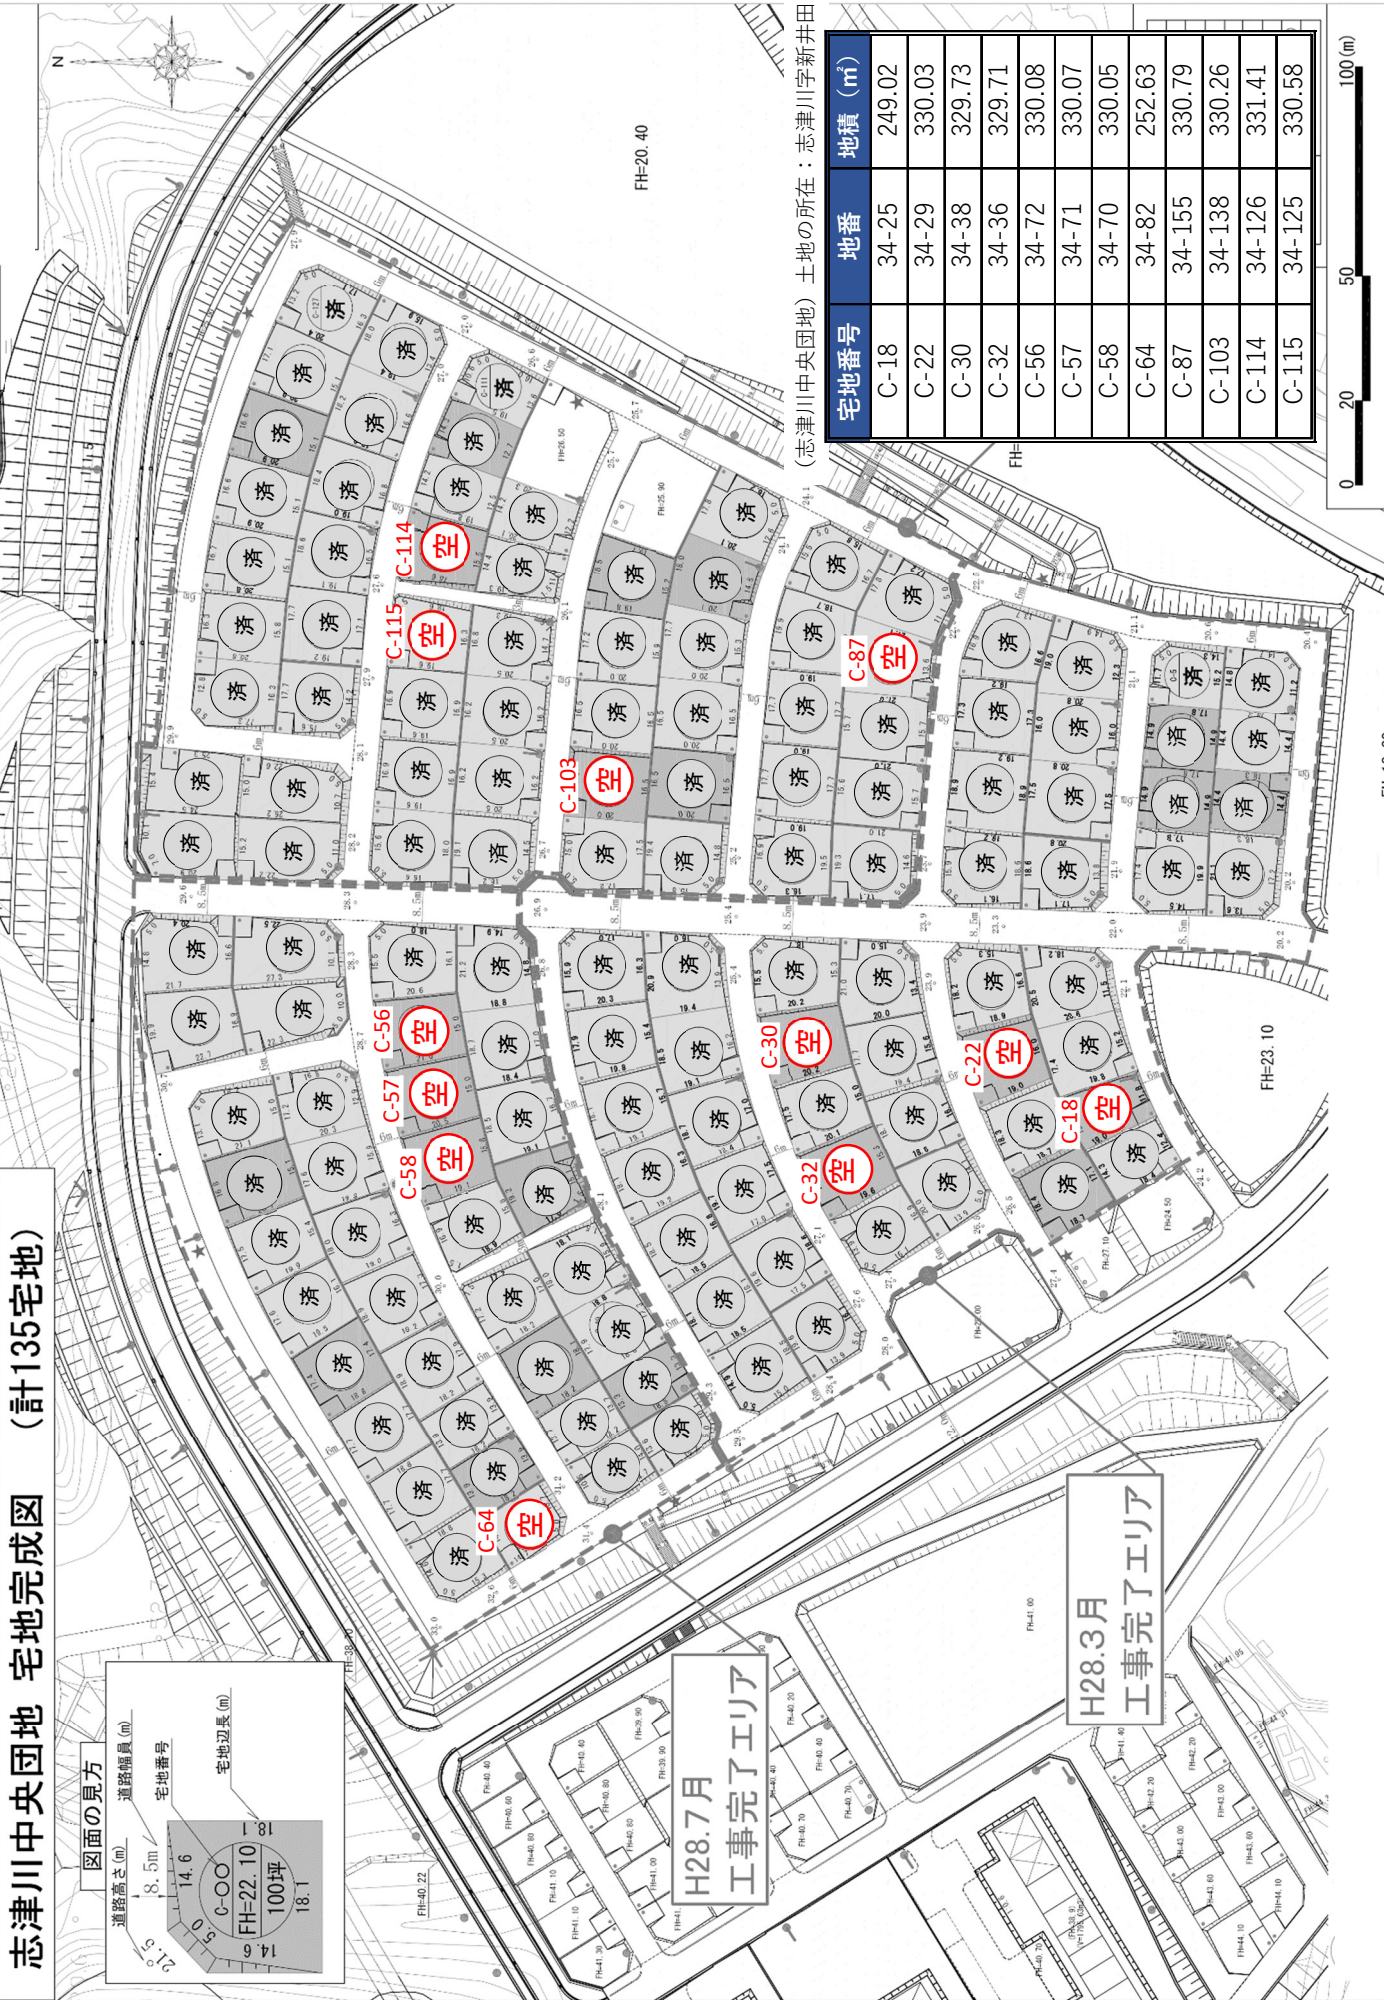

H28.7月
工事完了エリア

H28.3月
工事完了エリア

宅地番号	地番	地積 (㎡)
C-18	34-25	249.02
C-22	34-29	330.03
C-30	34-38	329.73
C-32	34-36	329.71
C-56	34-72	330.08
C-57	34-71	330.07
C-58	34-70	330.05
C-64	34-82	252.63
C-87	34-155	330.79
C-103	34-138	330.26
C-114	34-126	331.41
C-115	34-125	330.58



志津川中央団地 土地の所在：志津川字新井田

FH=20.40

FH=23.10

FH=19.70