


志津川西団地（東工区） 宅地完成図（計48宅地）

図面の見方

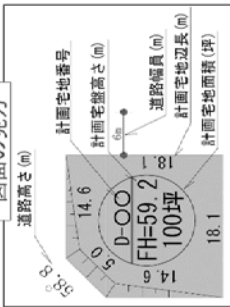

H27.11月
工事完了エリア

H28.10月
工事完了エリア

凡例


色別	名称
●	電柱
○	電柱(変換又は支柱付)
○	上水道引込み位置
□	のり面
●	消火栓及び防火水栓
★	ゴミ集積所

【東工区】 土地の所在：志津川字廻籠
 (志津川西団地)

宅地番号	地 量	地 積 (㎡)
D-36	84-61	264.55
D-44	84-73	334.90




案内図

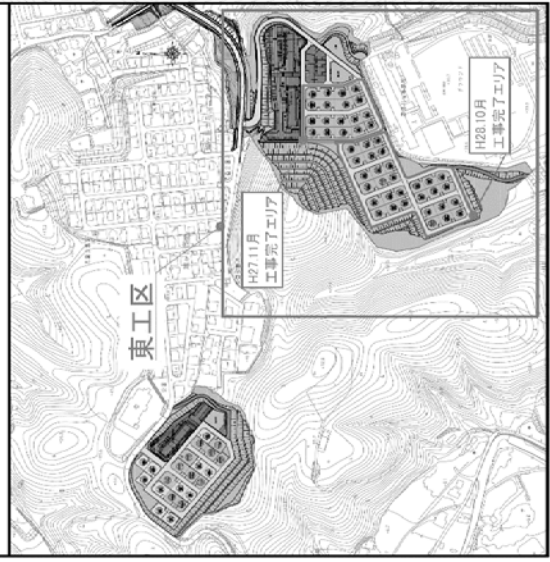


志津川西団地（西工区） 宅地完成図（計22宅地）

図面の見方

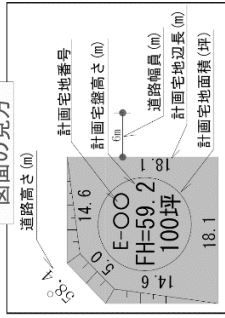

H27.12月
 工事完了エリア

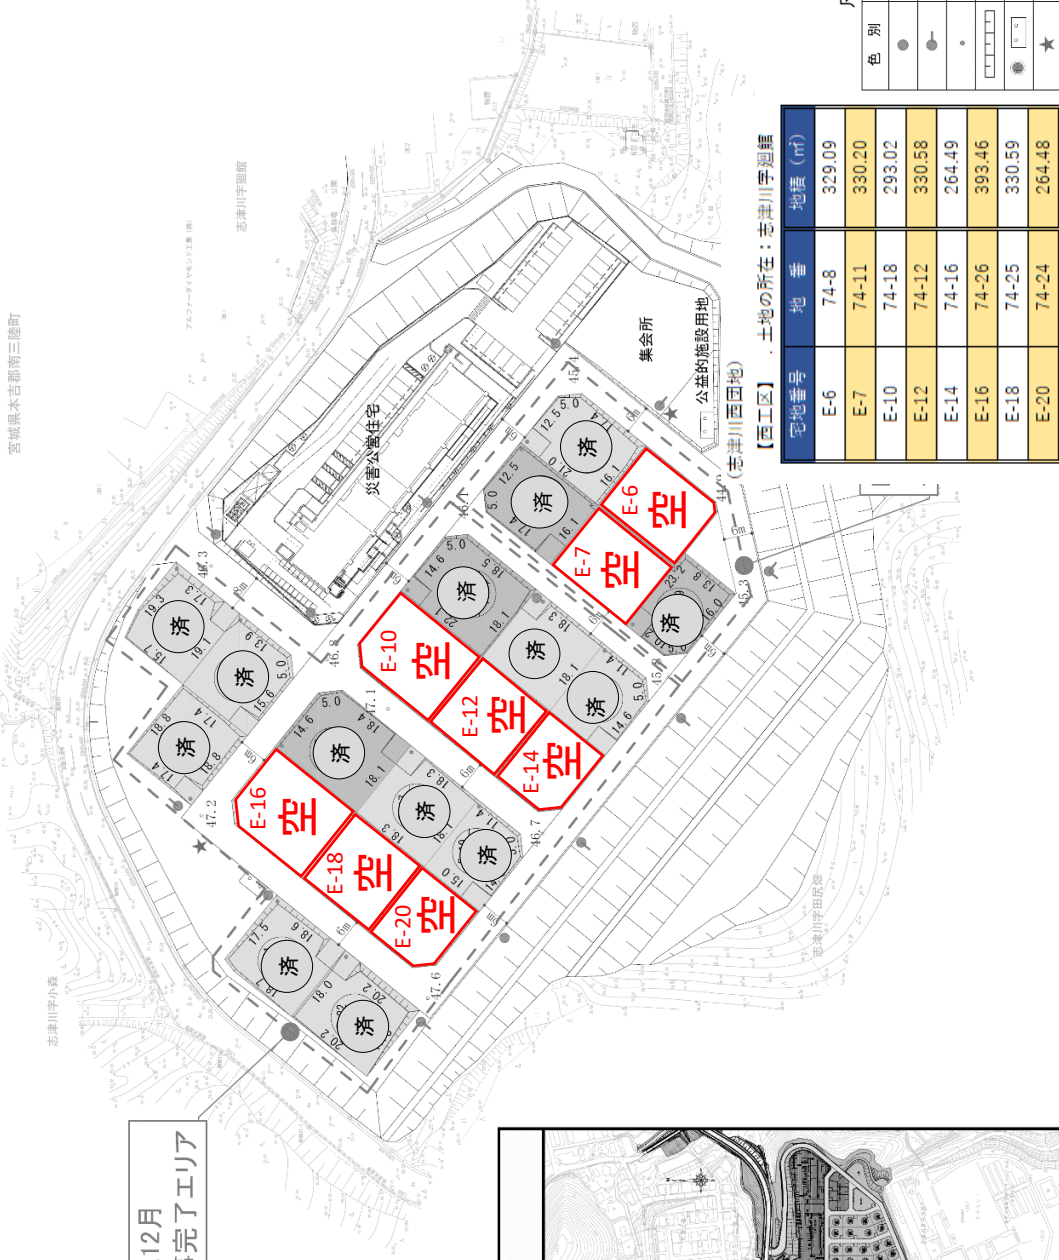


【西工区】 土地の所在：志津川字廻籠

宅地番号	地番	地積 (㎡)
E-6	74-8	329.09
E-7	74-11	330.20
E-10	74-18	293.02
E-12	74-12	330.58
E-14	74-16	264.49
E-16	74-26	393.46
E-18	74-25	330.59
E-20	74-24	264.48

凡例

色別	名称
●	電柱
○	電柱(支線又は支柱付)
○	上水道引込み位置
□	のり面
●	消火栓及び防火水槽
★	ゴミ集積所

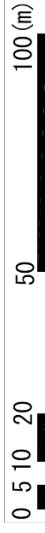

案内図

