
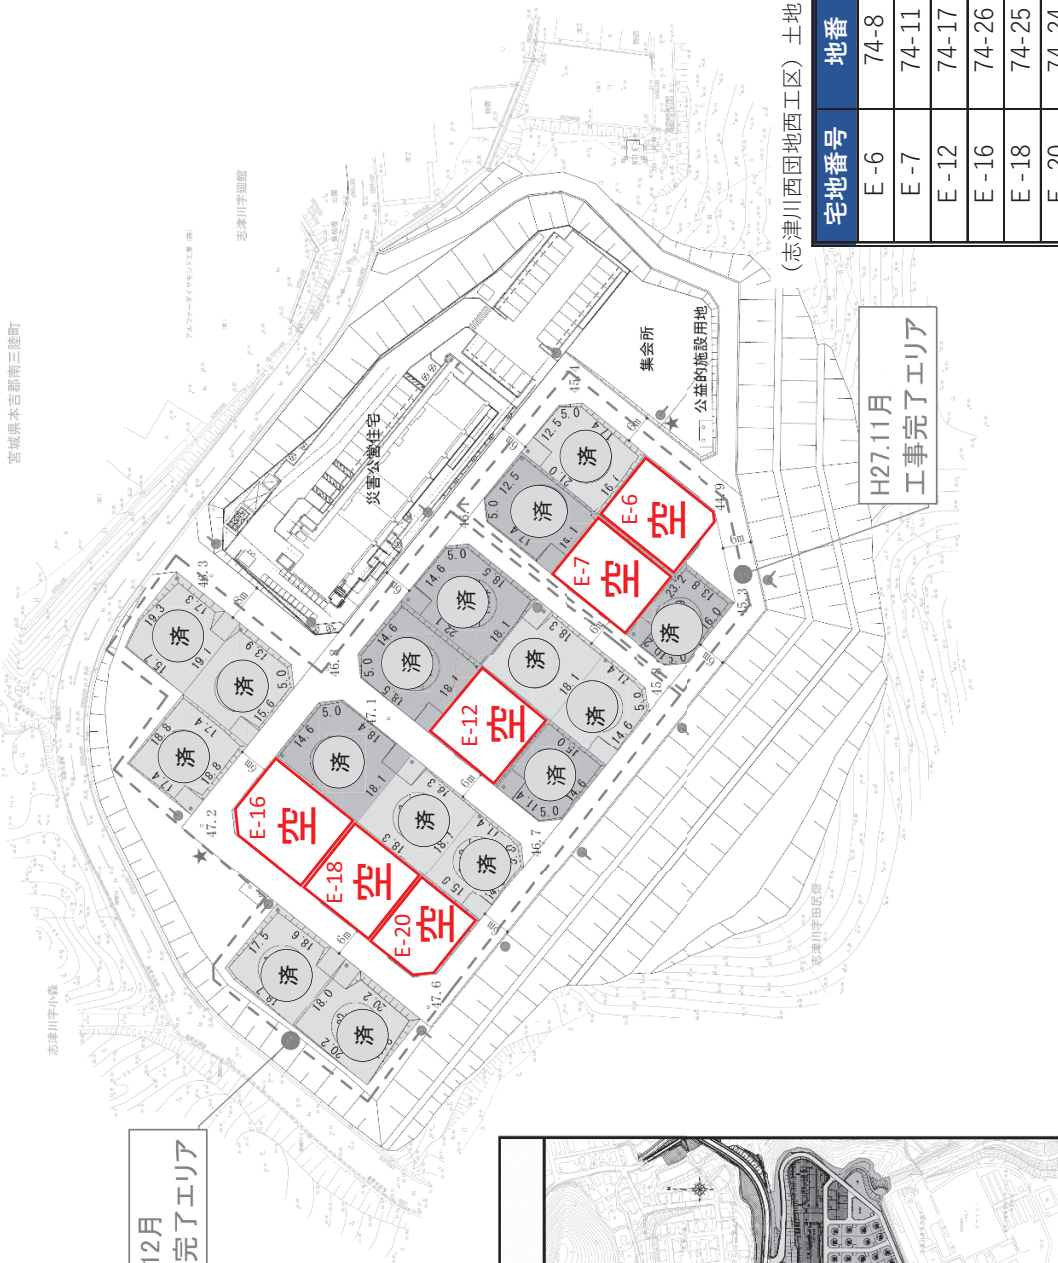
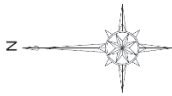



志津川西団地（西工区）宅地完成図（計22宅地）

図面の見方

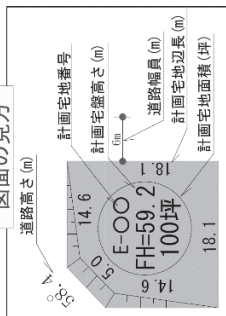

H27.12月
工事完了エリア

案内図

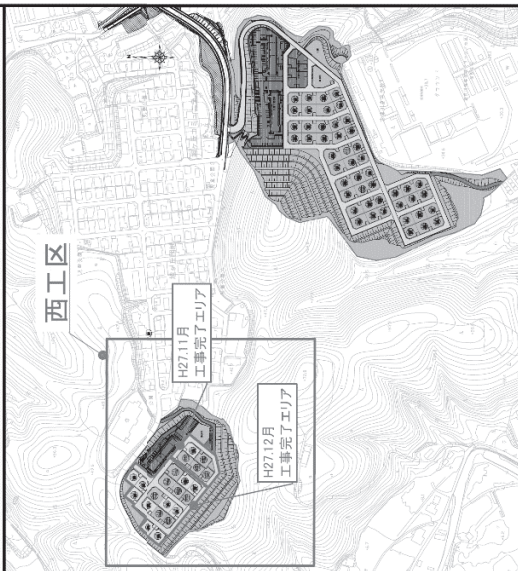

(志津川西団地西工区) 土地の所在：志津川字廻館

| 宅地番号 | 地番 | 地積 (㎡) |
|------|-------|--------|
| E-6 | 74-8 | 329.09 |
| E-7 | 74-11 | 330.20 |
| E-12 | 74-17 | 330.58 |
| E-16 | 74-26 | 393.46 |
| E-18 | 74-25 | 330.59 |
| E-20 | 74-24 | 264.48 |

